

**LATTIAKALLISTUKSET**

LATTIAN KORKE SEINÄN VIERSÄ AINA KERROKSEN PERUSLATTIAKORKE.

LATTIAKORKEUS MERKITYY.


TASAINEN KAATO SEINILTÄ LATTIAKORKEUS ELLEI TOISIN MAINITTU.

PAIKALLISKAATO MERKITYY KATKOVIVALLA.


PAIKALLISKAATON KALLISTUS N. 1:80 ELLEI TOISIN MAINITTU.

HUOMI

LATTIA EI SAA KAATAA LATTIAKORKEUS POISPÄIN MISSÄÄN TILANTEESSA.

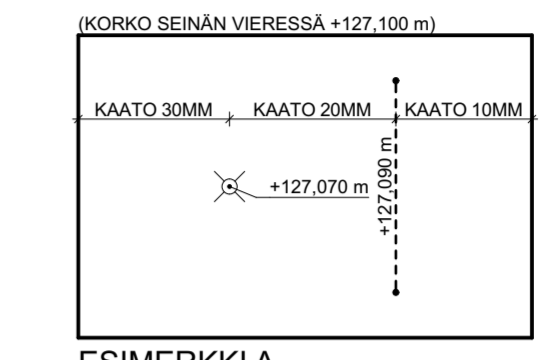

ESIMERKKI A

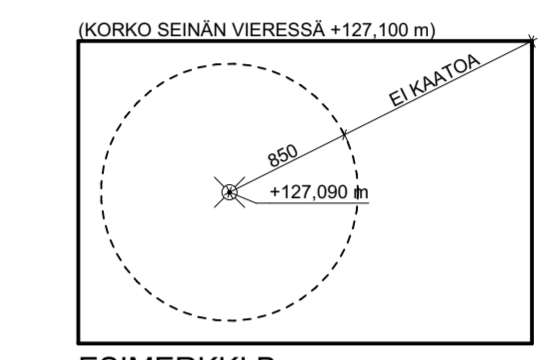


ESIMERKKI B

**LOPPUPIIRUSTUS 7.7.2022**

K. osa / K. nro	Korkeus / Tila	Työ / Rivi	Viite / Viite / Viite
Hervanta	7318	3	Viite / Viite / Viite
Rakennusvaihe		Piirustus	Joko no
Uudisrakennus		TYÖPIIRUSTUS	
Rakennusvaihe		Piirustus	Mittakaava
TOAS Lumpiuu		Talo B, Pohjapiirustus, 1krs	1:50
Makkarajärvenkatu 74			
33720 Tampere			
Suunnittelija / tekijä / piirtäjä			
Janne Laukka, Arkkitehti SAFA		Korkeusjärjestelmä N2000	
16.03.2021		Työn no	Piirustuksen no
		2028	J 02B-1

arkkitehdit LSV  
CREATING BEAUTIFUL BUILDINGS SOLUTIONS

ARKKITEHDIT LSV OY  
Keskustie 10, 33220 Tampere  
+358-(0)3-314318000  
Y-tunnus 0866730-8  
Tiedot: 2021-08-08

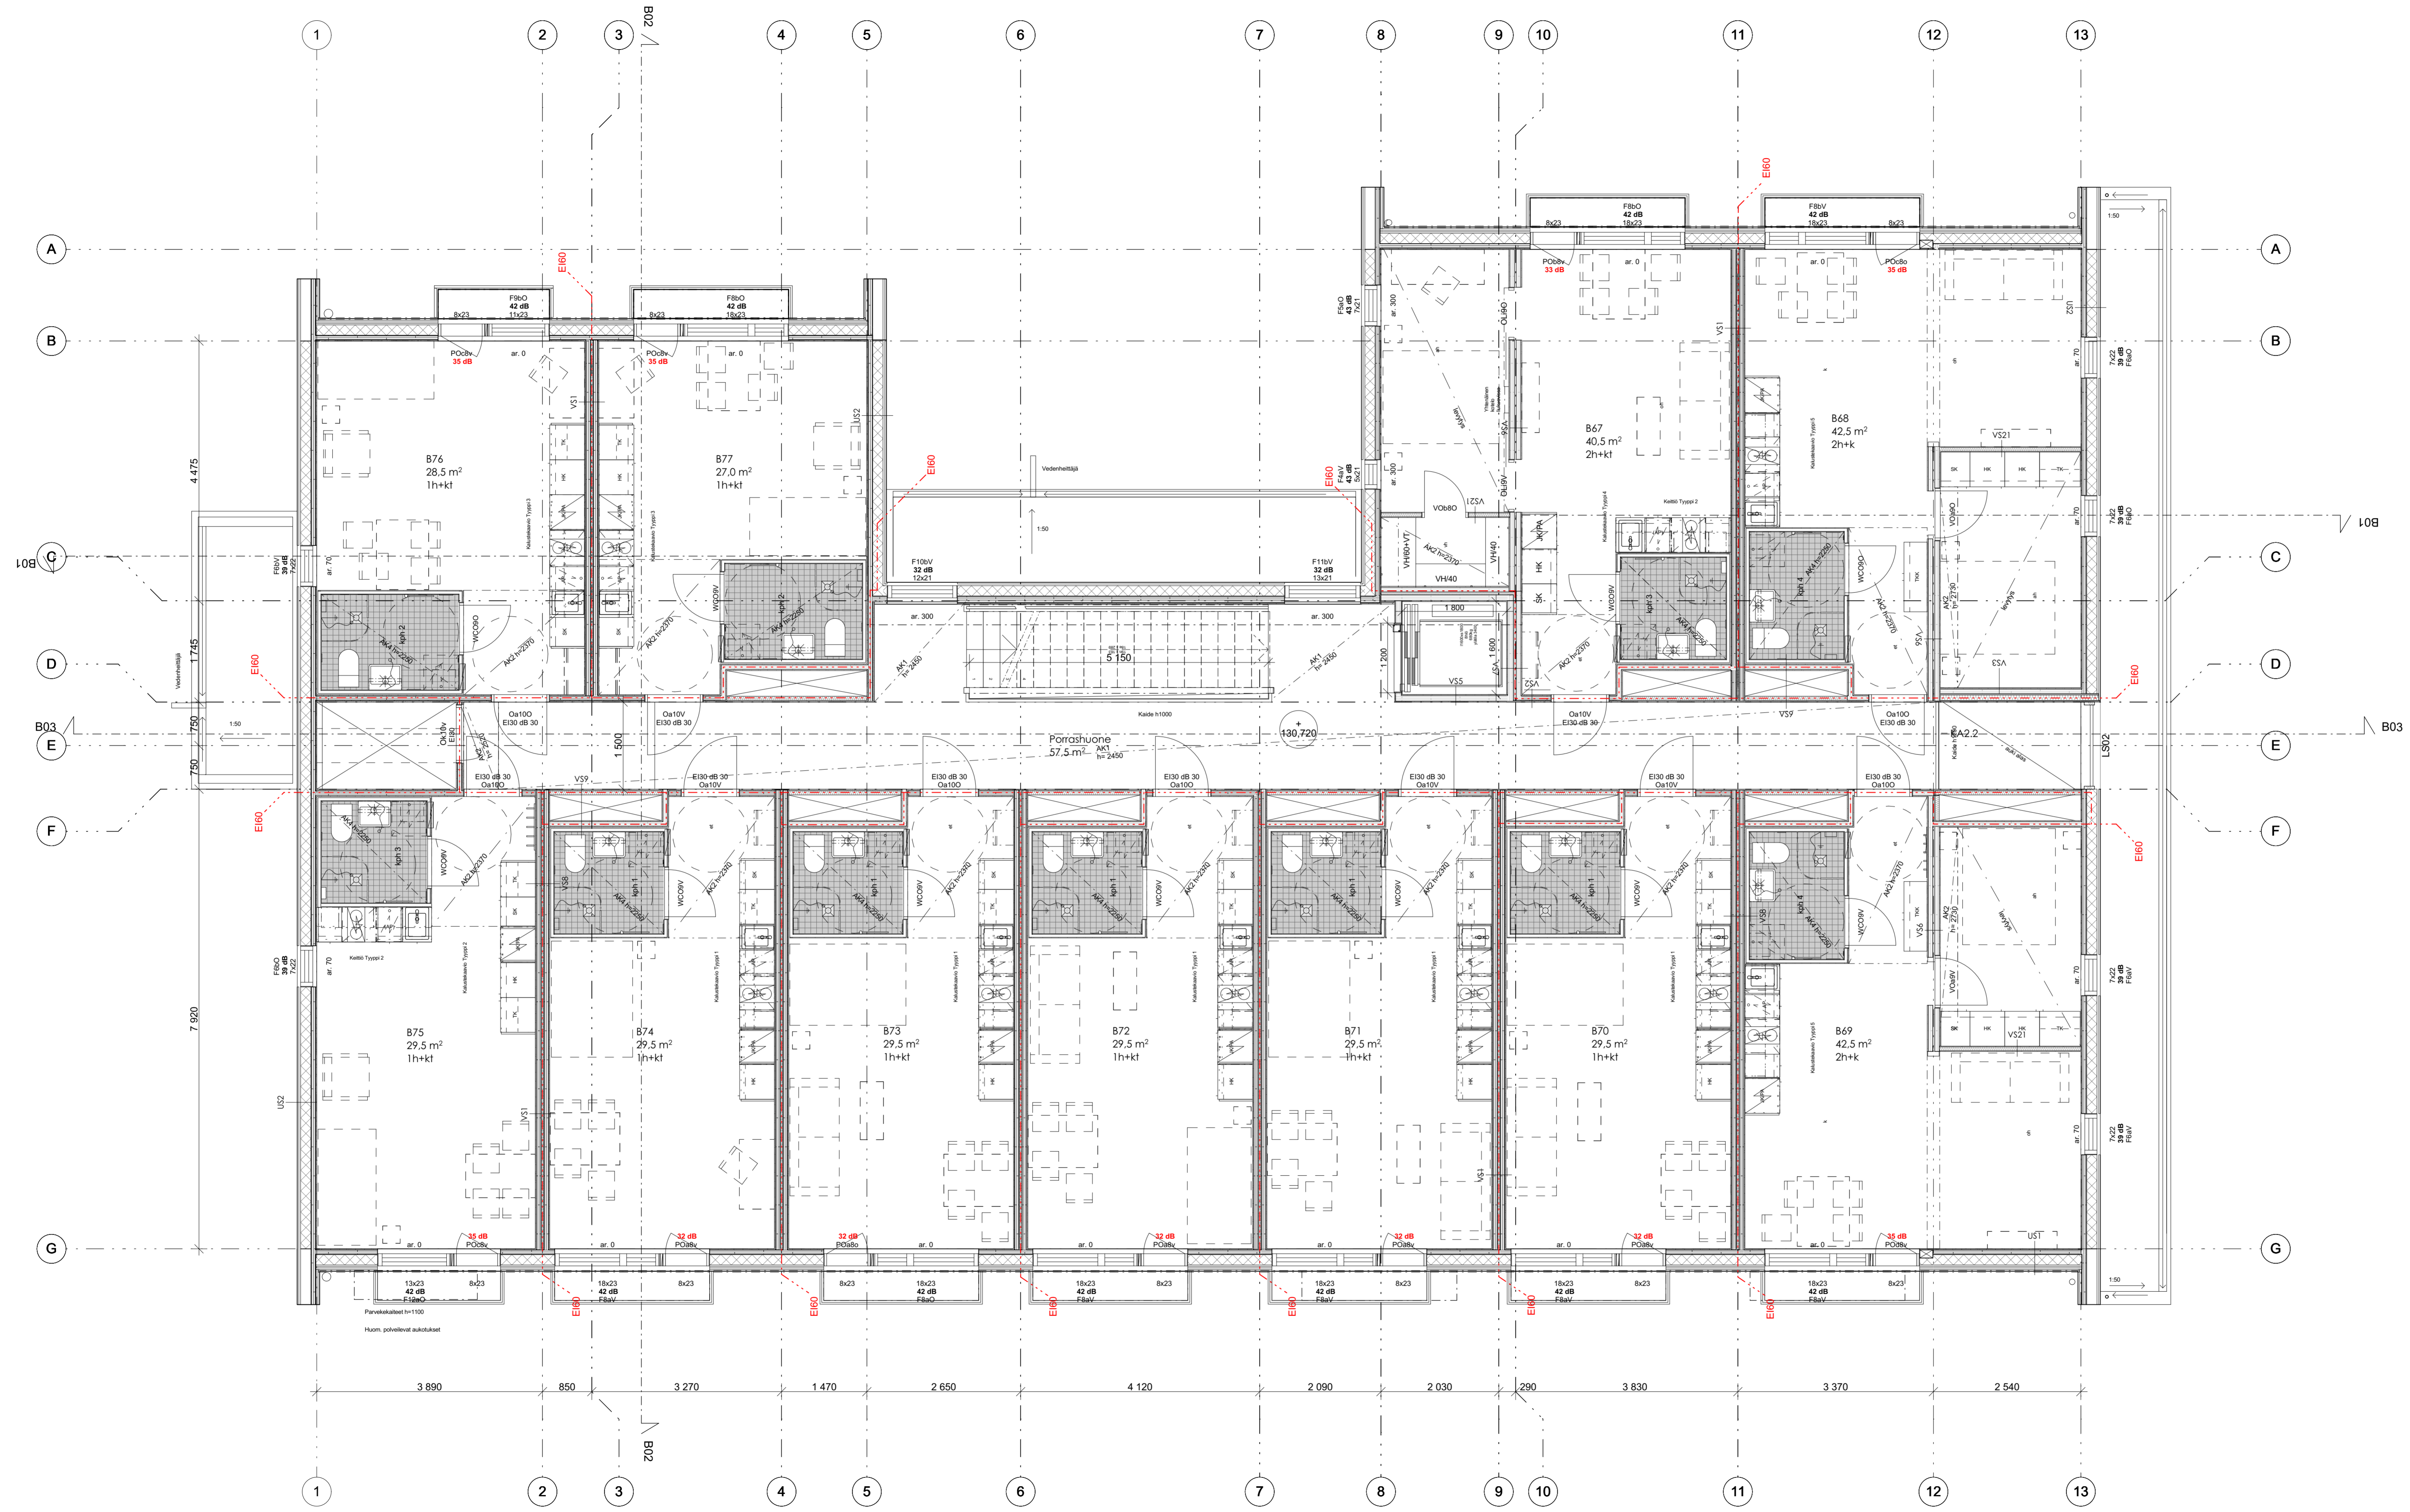


**LOPPUPIIRUSTUS 7.7.2022**

K. osa / kpl	Kokonaan / kpl	Työt / kpl	Viivästysmerkintä / vasten
Hervanta	7318	3	
Rakennusvaihe		Piirustaji	Jukka
Uudisrakennus		TYÖPIIRUSTUS	
Rakennusvaihe / osasto		Piirustuksen sisältö	Mittakaava
TOAS Lumpi		Talo B, Pohjapiirustus, 2krs	1:50
Makkarajärvenkatu 74			
33720 Tampere			
Suunnittelijain nim. päivä ja allekirjoitus			
Janne Laukka, Arkkitehti SAFA		Korkeusjärjestelmä N2000	
16.03.2021		arkk	
		Työn no	
		2028	
		Piirustuksen no	
		J 02B-2	

arkkitekhti **LSV**  
CREATING IDEAS - BUILDING SOLUTIONS

Keskustie 21, 33210 Tampere +358-(0)3-314318000 Y-tunnus 0866730-8  
Tiedote: 2028-08

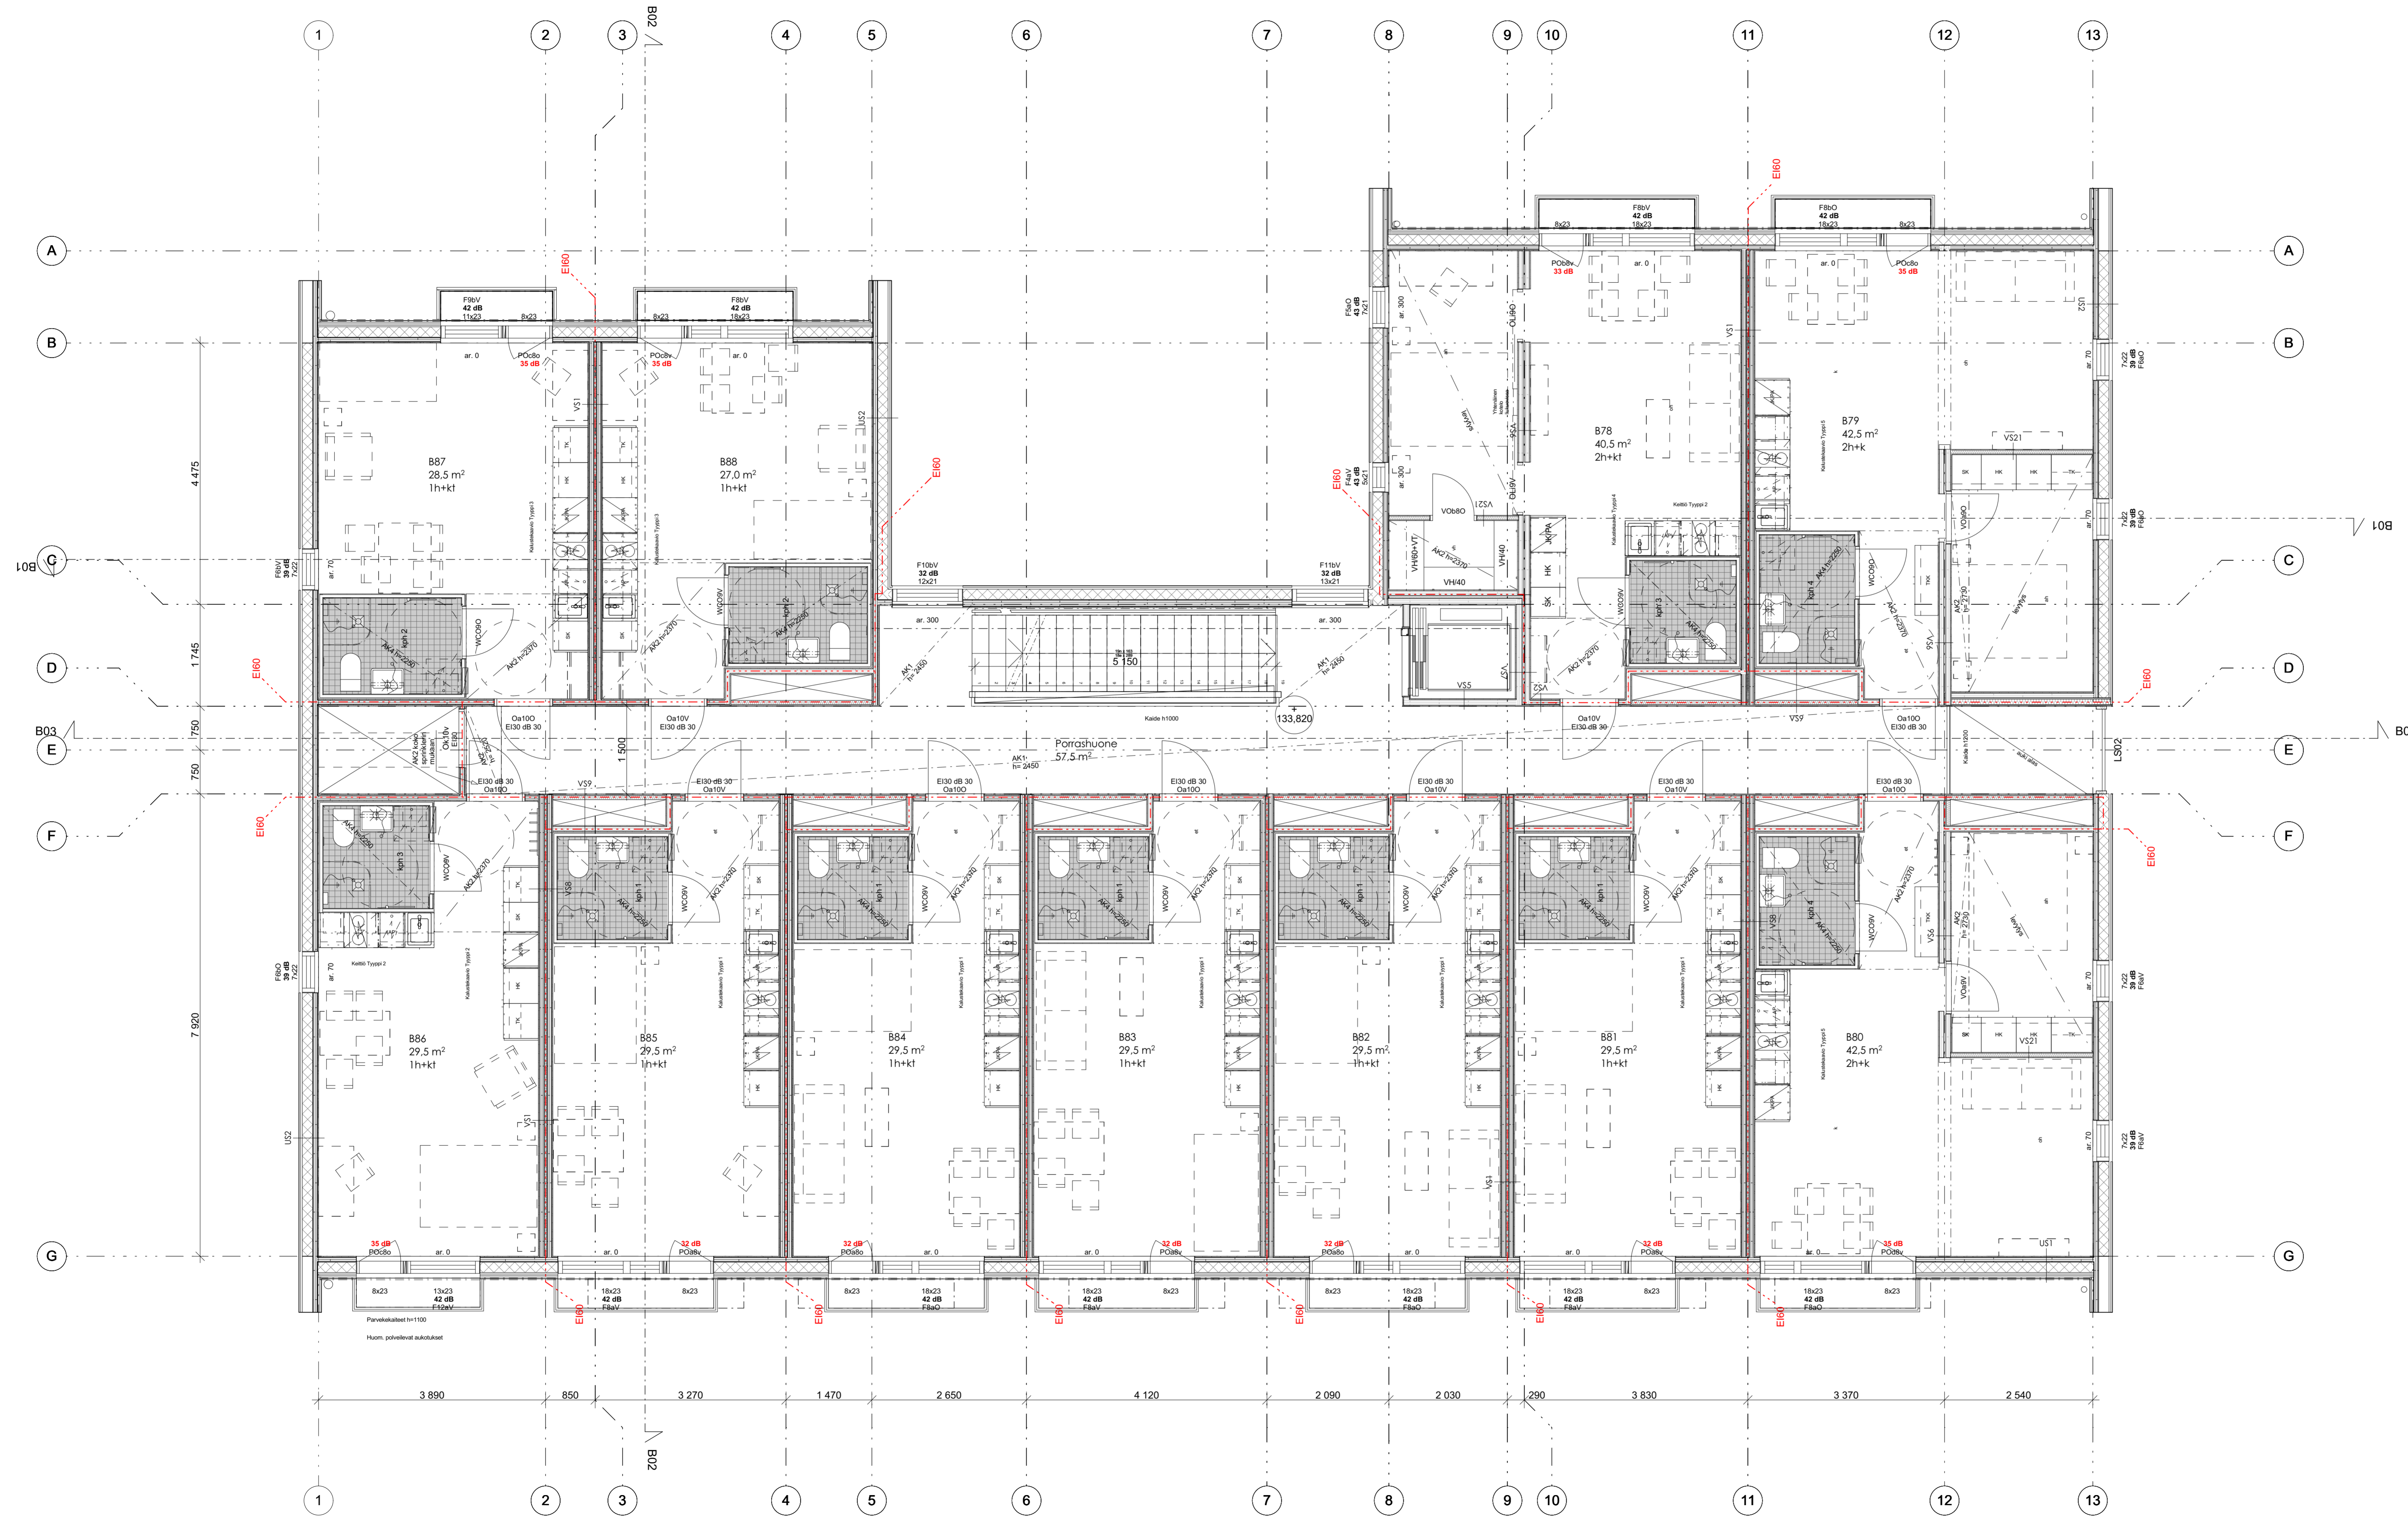


**LOPPUPIIRUSTUS 7.7.2022**

Hervanta	7318	3	
Rakennusvaihe		Piirustus	Järj. no
Uudisrakennus		TYÖPIIRUSTUS	
Rakennusvaihe / osasto		Piirustus / osasto	Mittakaava
TOAS Lumijoki		Talo B, Pohjapiirustus, 3krs	1:50
Makkarajärvenkatu 74			
33720 Tampere			
Suunnittelija / tekijä / arkkitehti			
Janne Laukka, Arkkitehti SAFA		Korkeusjärjestelmä N2000	
16.03.2021	arkk	Työn no	Piirustuksen no
		2028	J 02B-3

arkkitekhti **LSV**  
CREATIVE THINKING - BUILDING SOLUTIONS

ARKKITEHDIT LSV OY  
Keskustankatu 21, 33210 Tampere  
+358-(0)3-314318000  
Y-tunnus 0866730-8  
Tiedote: 2028-03-16

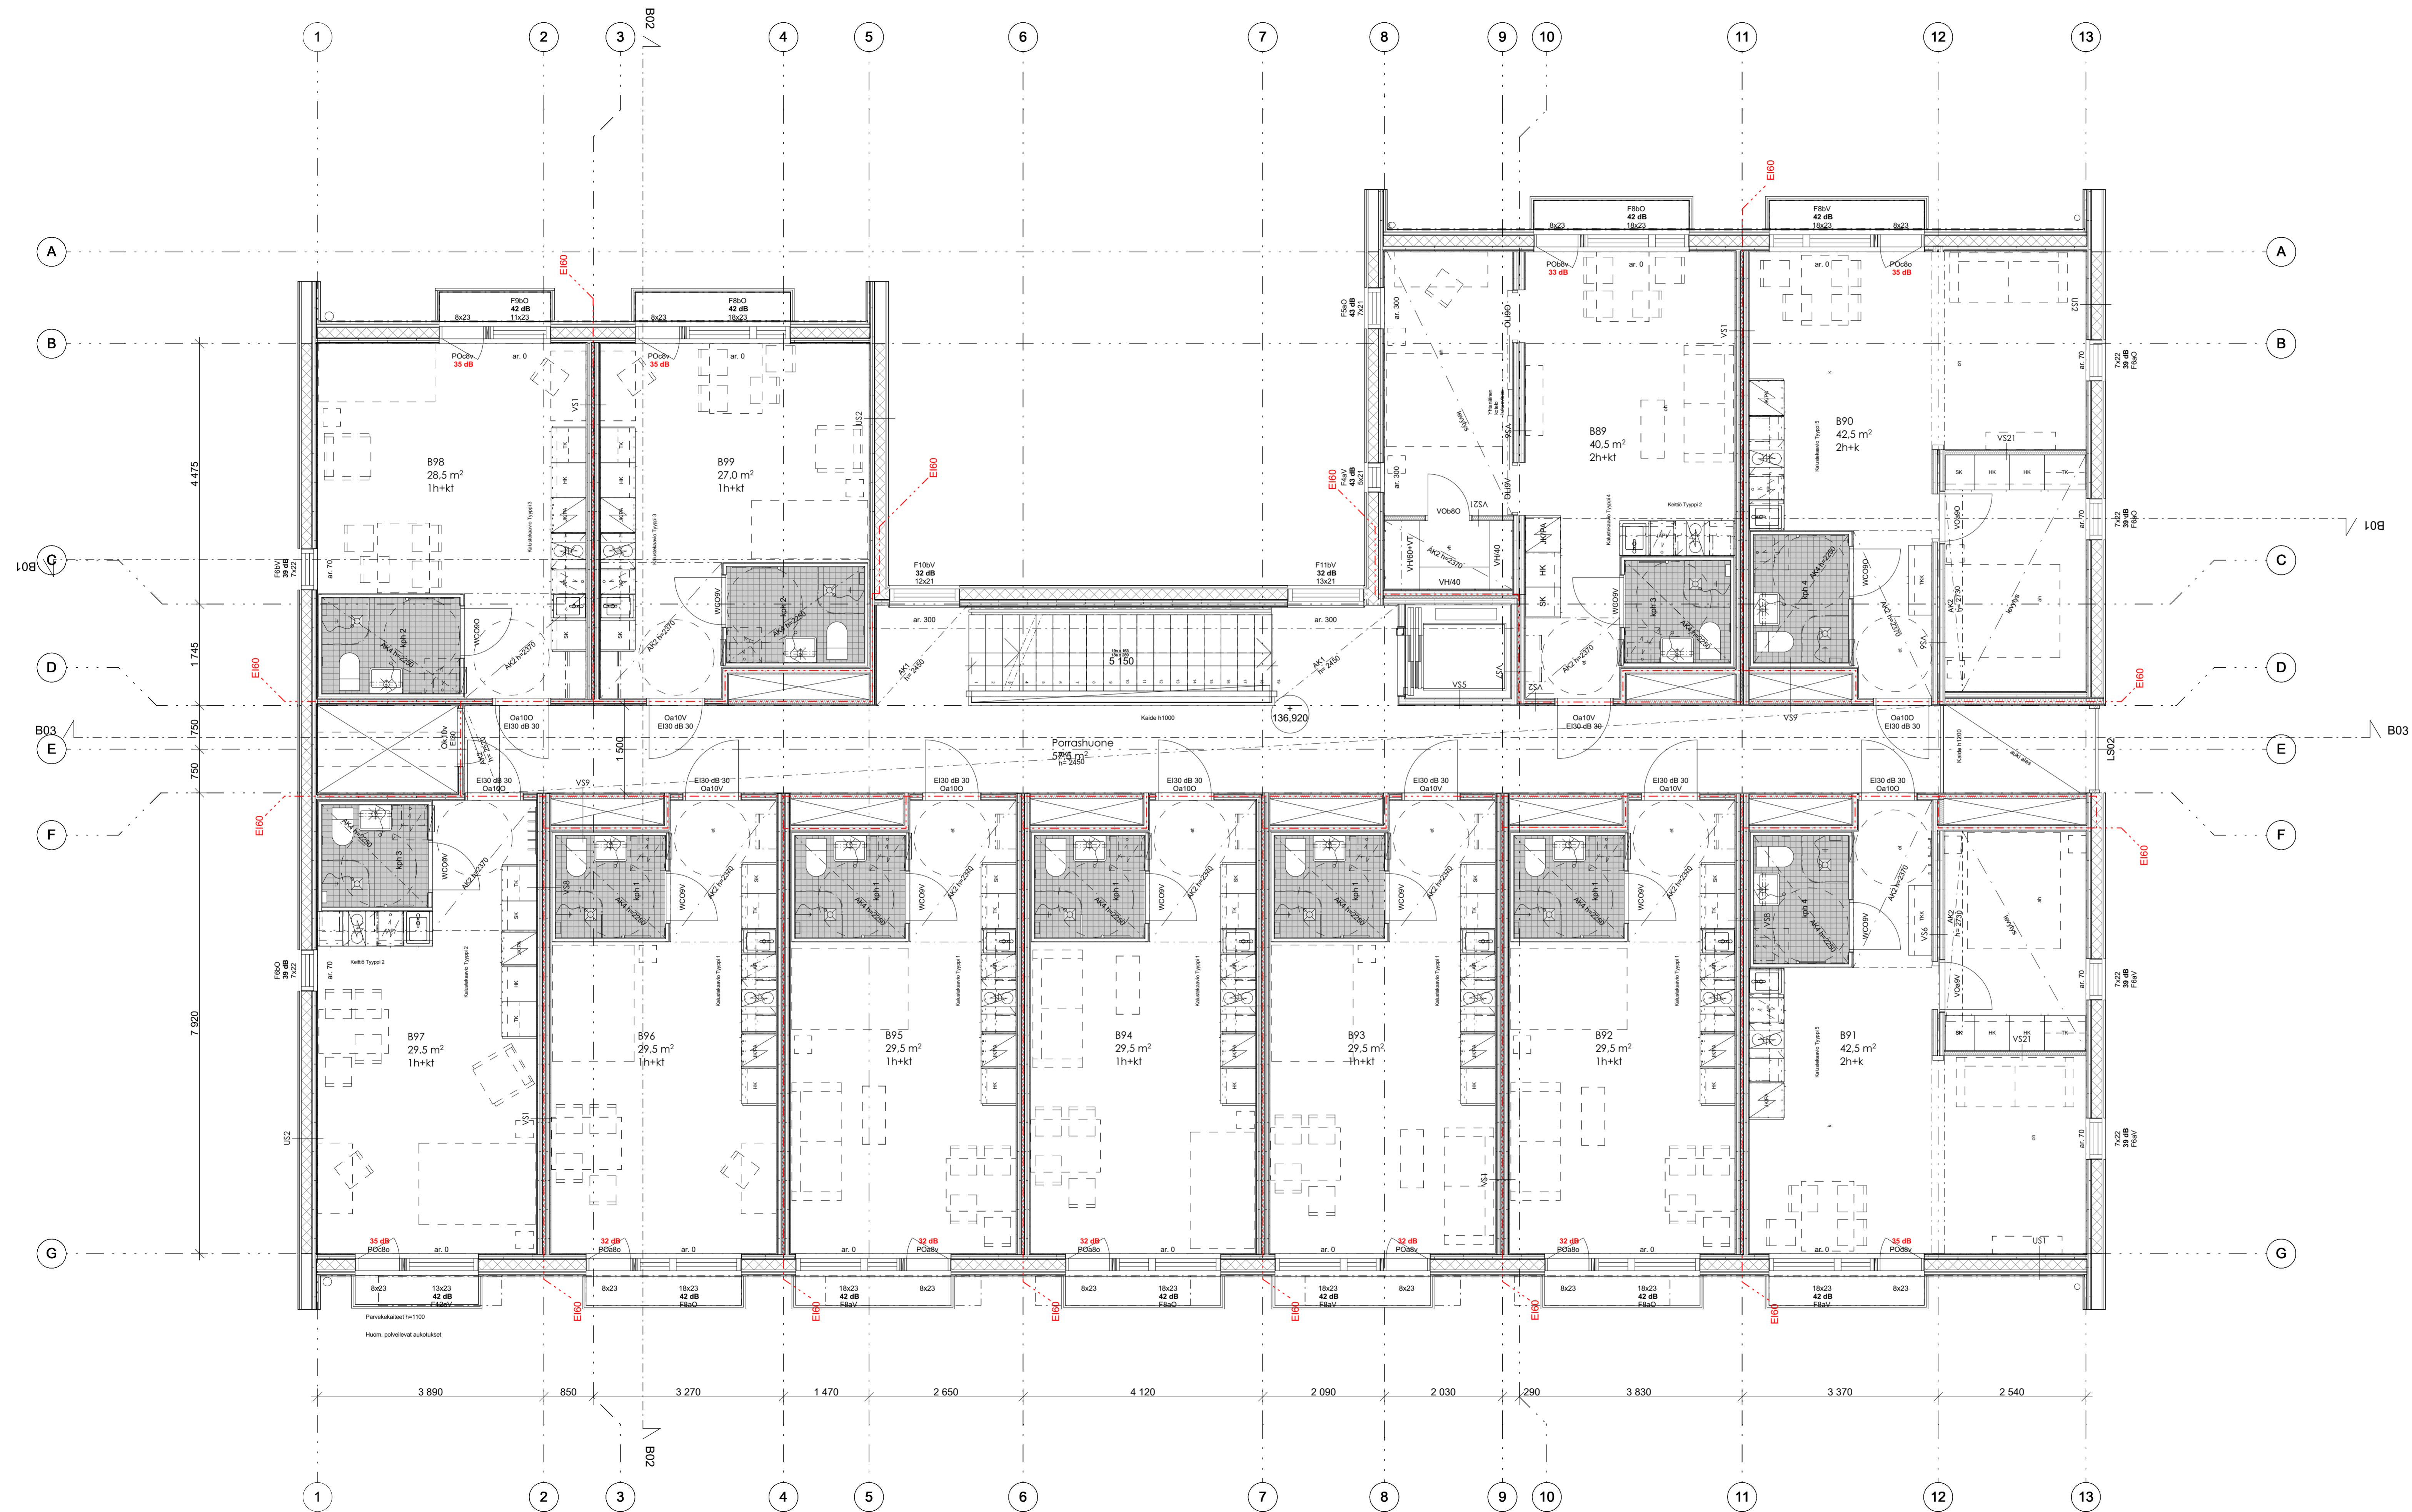


**LOPPUPIIRUSTUS 7.7.2022**

K. osa / Kpl	Kokonaan / Tila	Todet / Rie	Viitteenumeron mukaisesti värin
Hervanta	7318	3	
Rakennusvaihe		Piirustus	Järj.
Uudisrakennus		TYÖPIIRUSTUS	
Rakennusvaihe		Piirustus	Mittakaava
TOAS Lumpi		Talo B, Pohjapiirustus, 4krs	1:50
Makkarajärvenkatu 74			
33720 Tampere			
Suunnittelijain nimistö ja allekirjoitus			
Janne Laukka, Arkkitehti SAFA		Korkeusjärjestelmä N2000	
16.03.2021	arkk	Työnro	Piirustuksen no
		2028	J 02B-4

arkkitekhti LSV  
CREATING IDEAS - BUILDING SOLUTIONS

ARKKITEHDIT LSV OY  
Keskustankatu 21, 33210 Tampere  
+358 (0)3 314318000  
Y-tunnus 0866730-8  
Tiedote: 2028-0-8

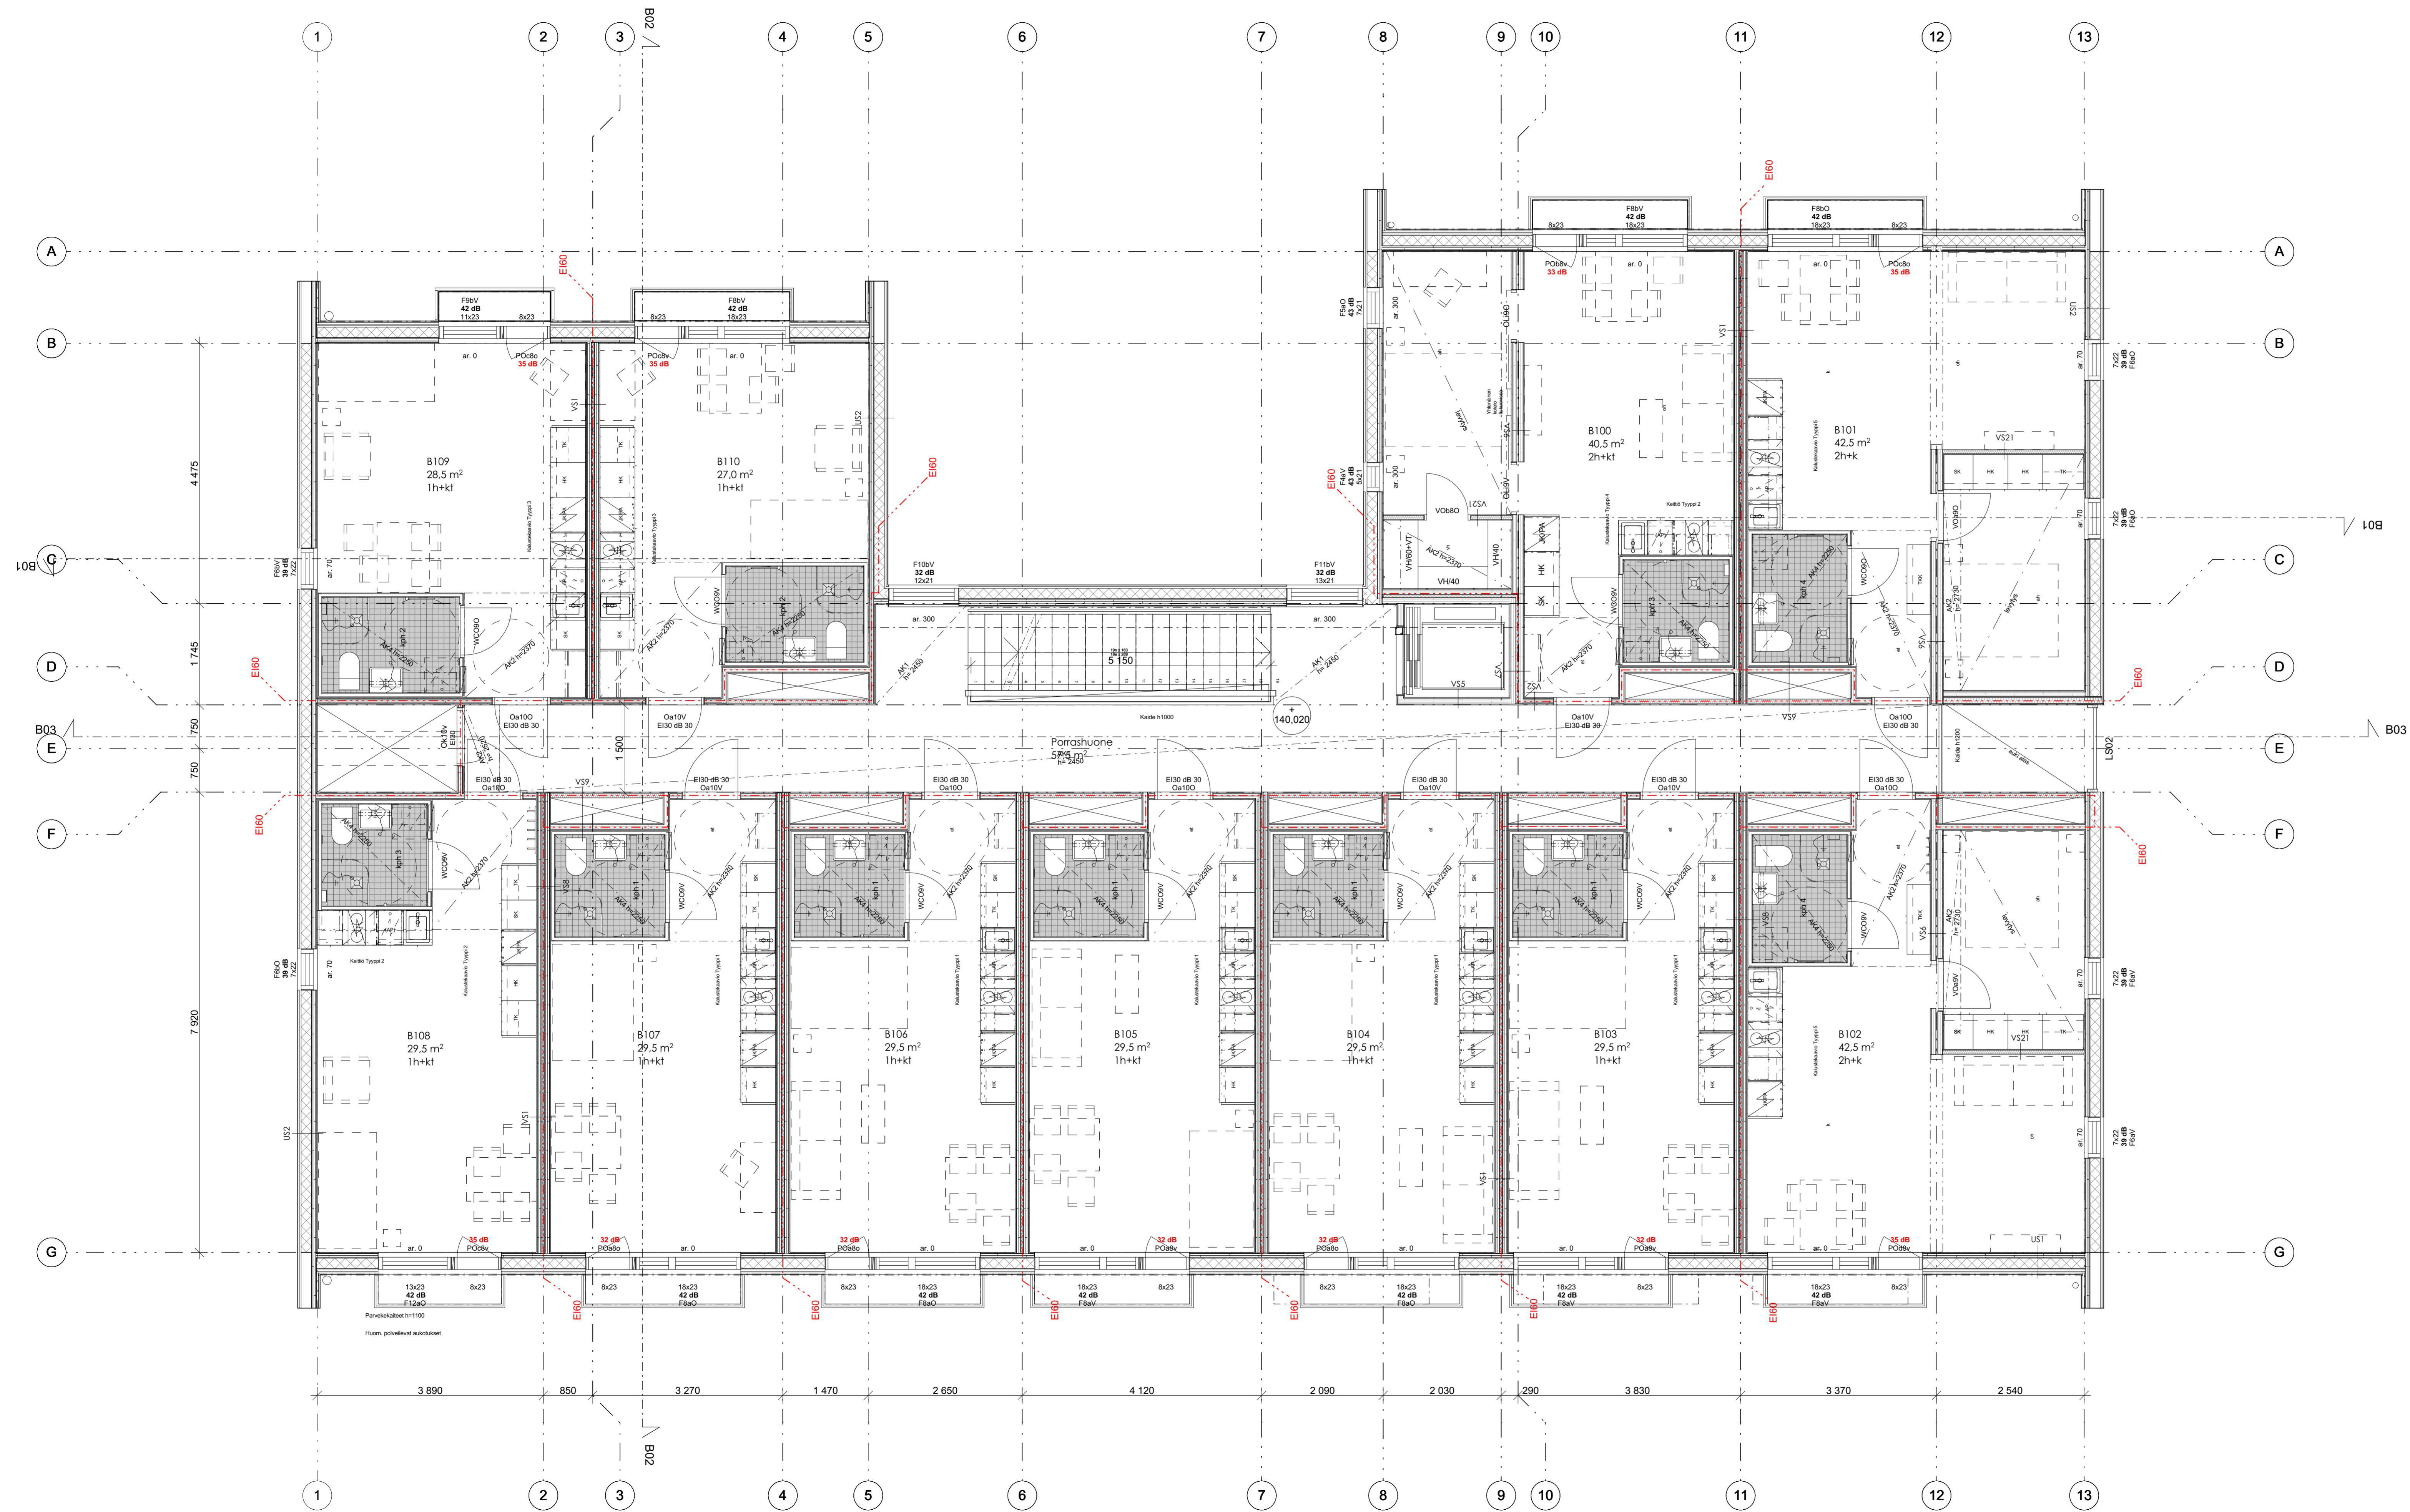


**LOPPUPIIRUSTUS 7.7.2022**

K. osa / Ks.	Kokonaistoimitus	Työ / Pk	Vierasmies / markkinointi varten
Hervanta	7318	3	
Rakennusvaihe			
Uudisrakennus		TYÖPIIRUSTUS	
Rakennuskohteen nimi ja osoite		Talon nimi	
TOAS Lumijoki		Talo B, Pohjapiirustus, 5krs	Mittakaava 1:50
Makkarajärvenkatu 74			
33720 Tampere			
Suunnittelijan nimi, päiväys ja allekirjoitus			
Janne Laukka, Arkkitehti SAFA		Korkeusjärjestelmä N2000	
16.03.2021		arkk	
arkk			

arkkitekhti LSV  
CREATING IDEAS - BUILDING SOLUTIONS

ARKKITEHDIT LSV OY  
Keskustie 21, 33210 Tampere  
+358-(0)3-314318000  
Y-tunnus 0866730-8  
Tiedote: 2028-5

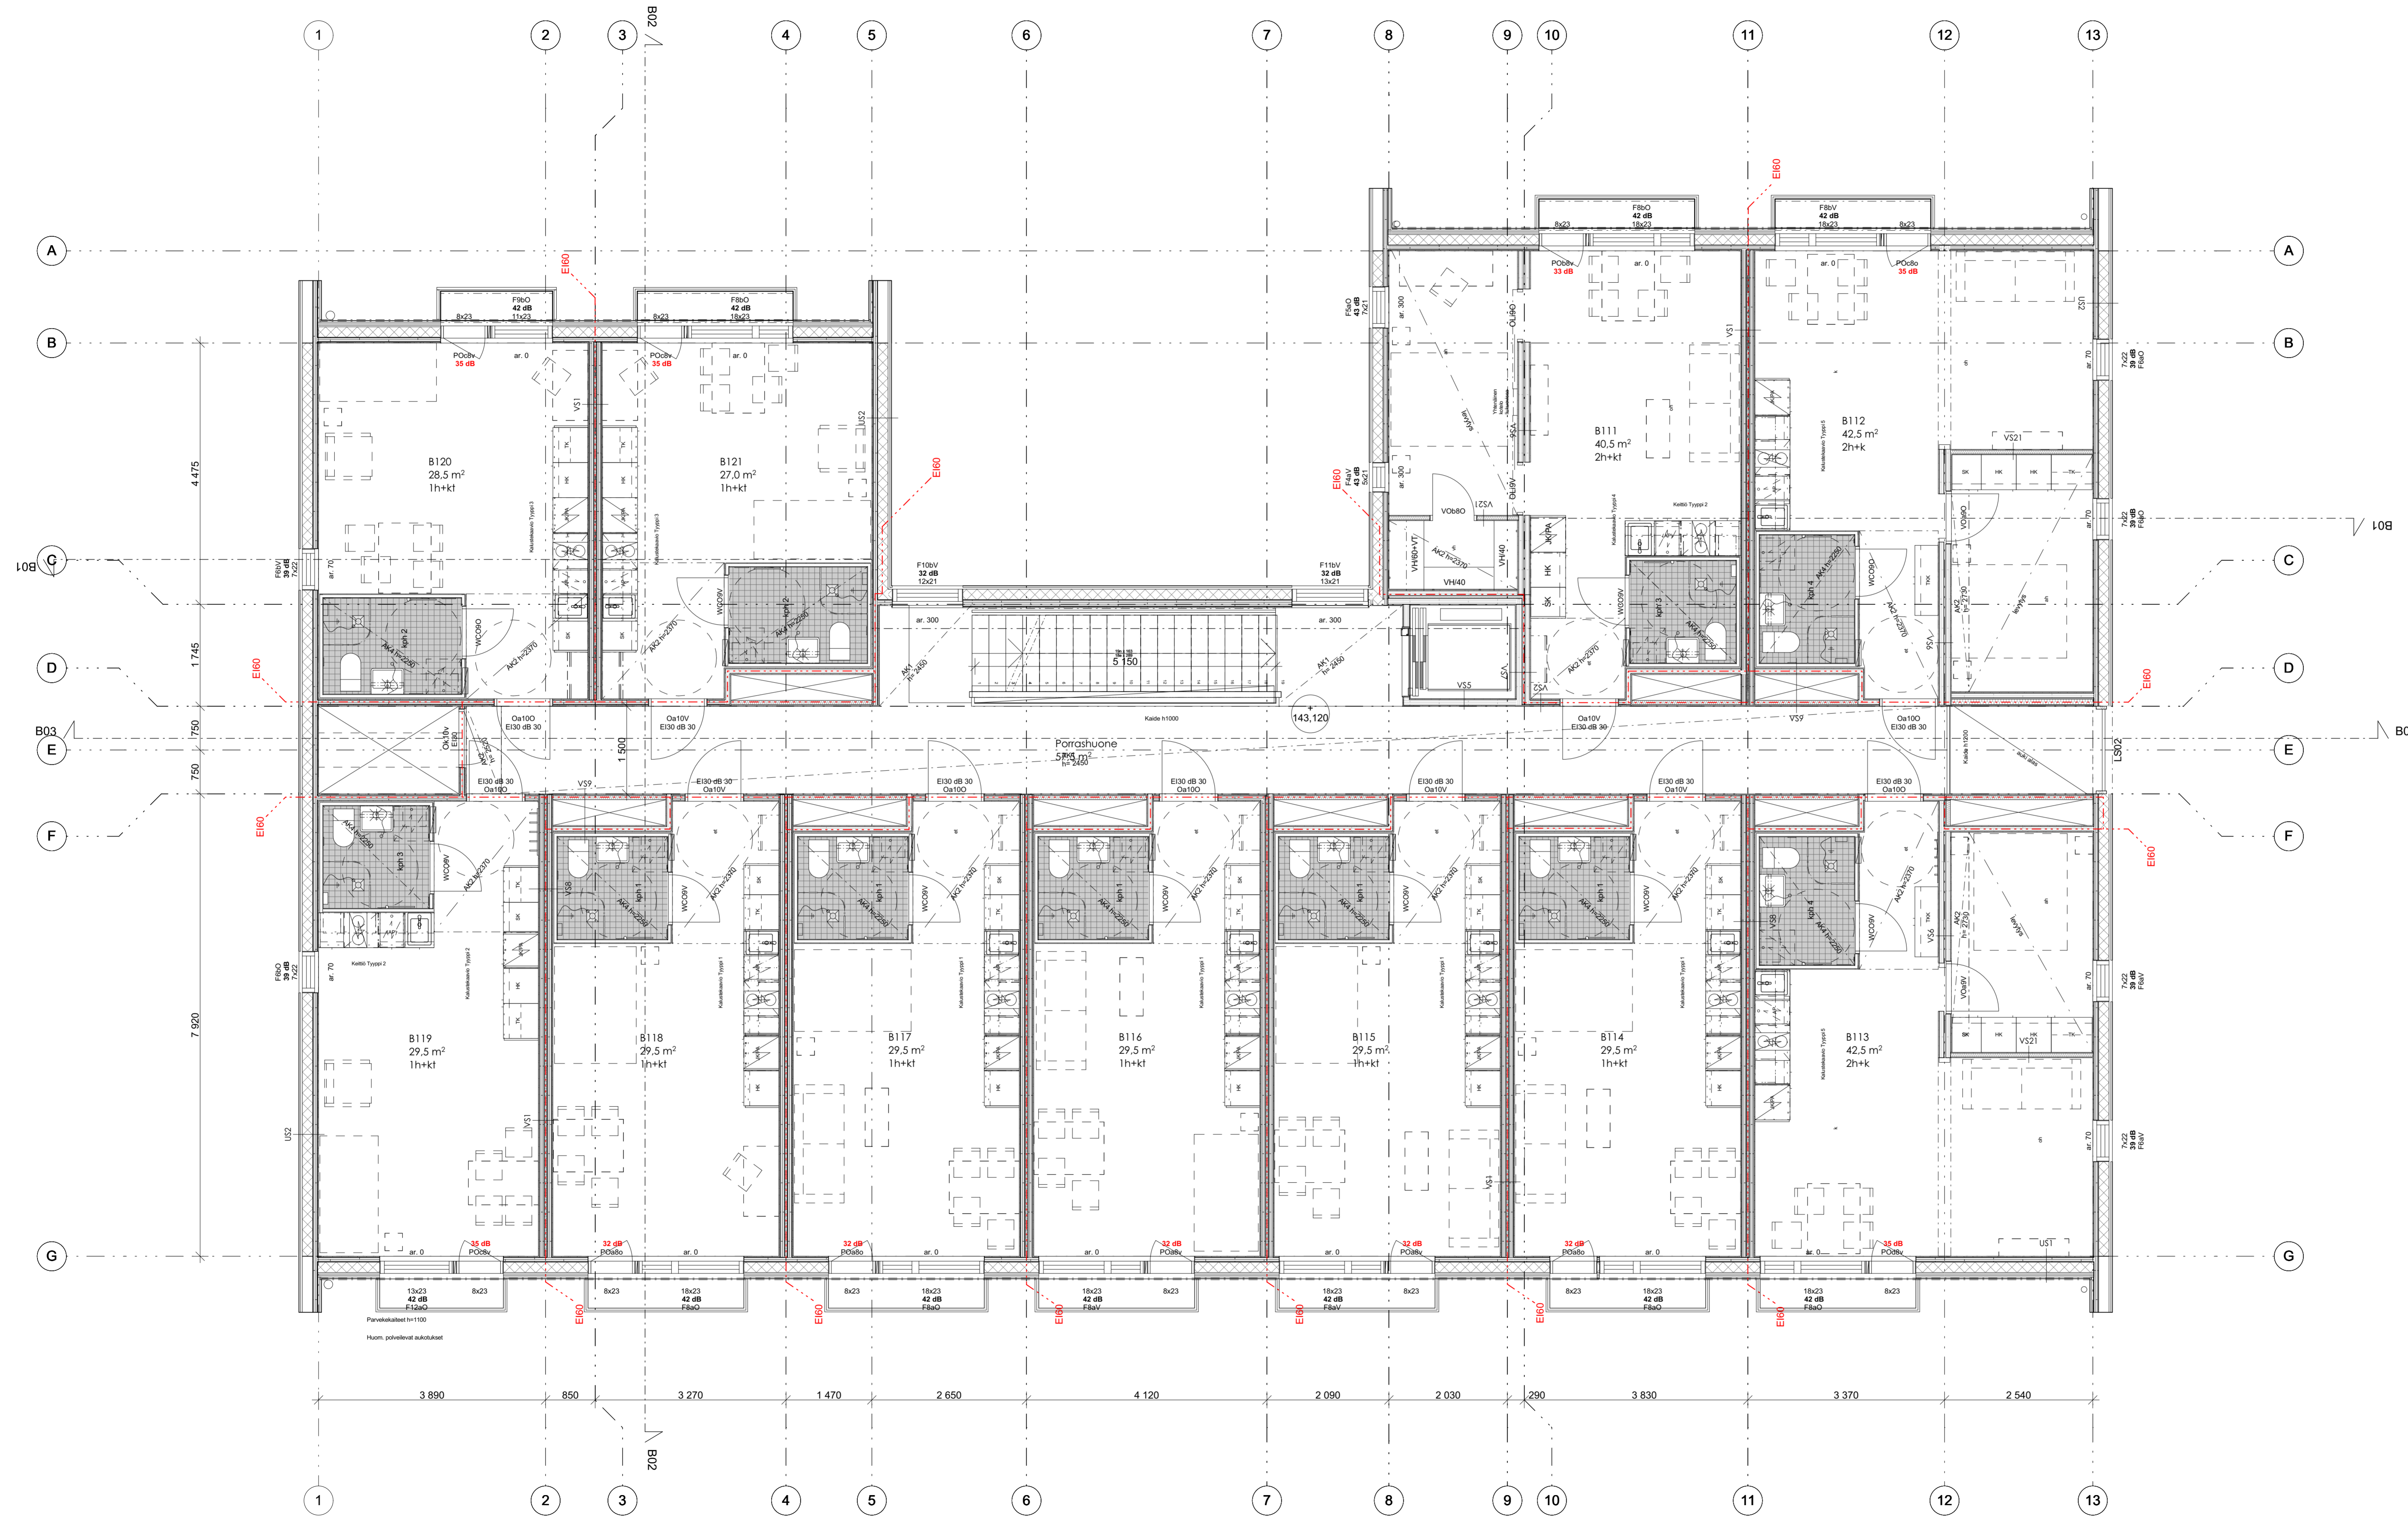

**LOPPUPIIRUSTUS 7.7.2022**

K. osa / kpl	Kokonaistila	Toridi / kpl	Viivonnan merkintä värin
Hervanta	7318	3	
Rakennusvaihe		Piirustus	Järj. no
Uudisrakennus		TYÖPIIRUSTUS	
Rakennusvaihe		Piirustus	Mittakaava
TOAS Lumijuu		Talo B, Pohjapiirustus, 6krs	1:50
Makkarajärvenkatu 74			
33720 Tampere			
Suunnittelun nim. päivä ja alku			
Janne Laukka, Arkkitehti SAFA		Korkeusjärjestelmä N2000	
16.03.2021	arkk	Työn no	Piirustuksen no
		2028	J 02B-6

arkkitekhti **LSV**  
CREATING IDEAS - BUILDING SOLUTIONS

ARKKITEHDIT LSV OY  
Keskustie 21, 33210 Tampere  
+358-(0)3-314318000  
Y-tunnus 0866730-8  
Tiedote: 2028